




Straßen und Entwässerung
Lemgo

Kanalbestandsplan
Liebigstraße - Bunsenstrasse

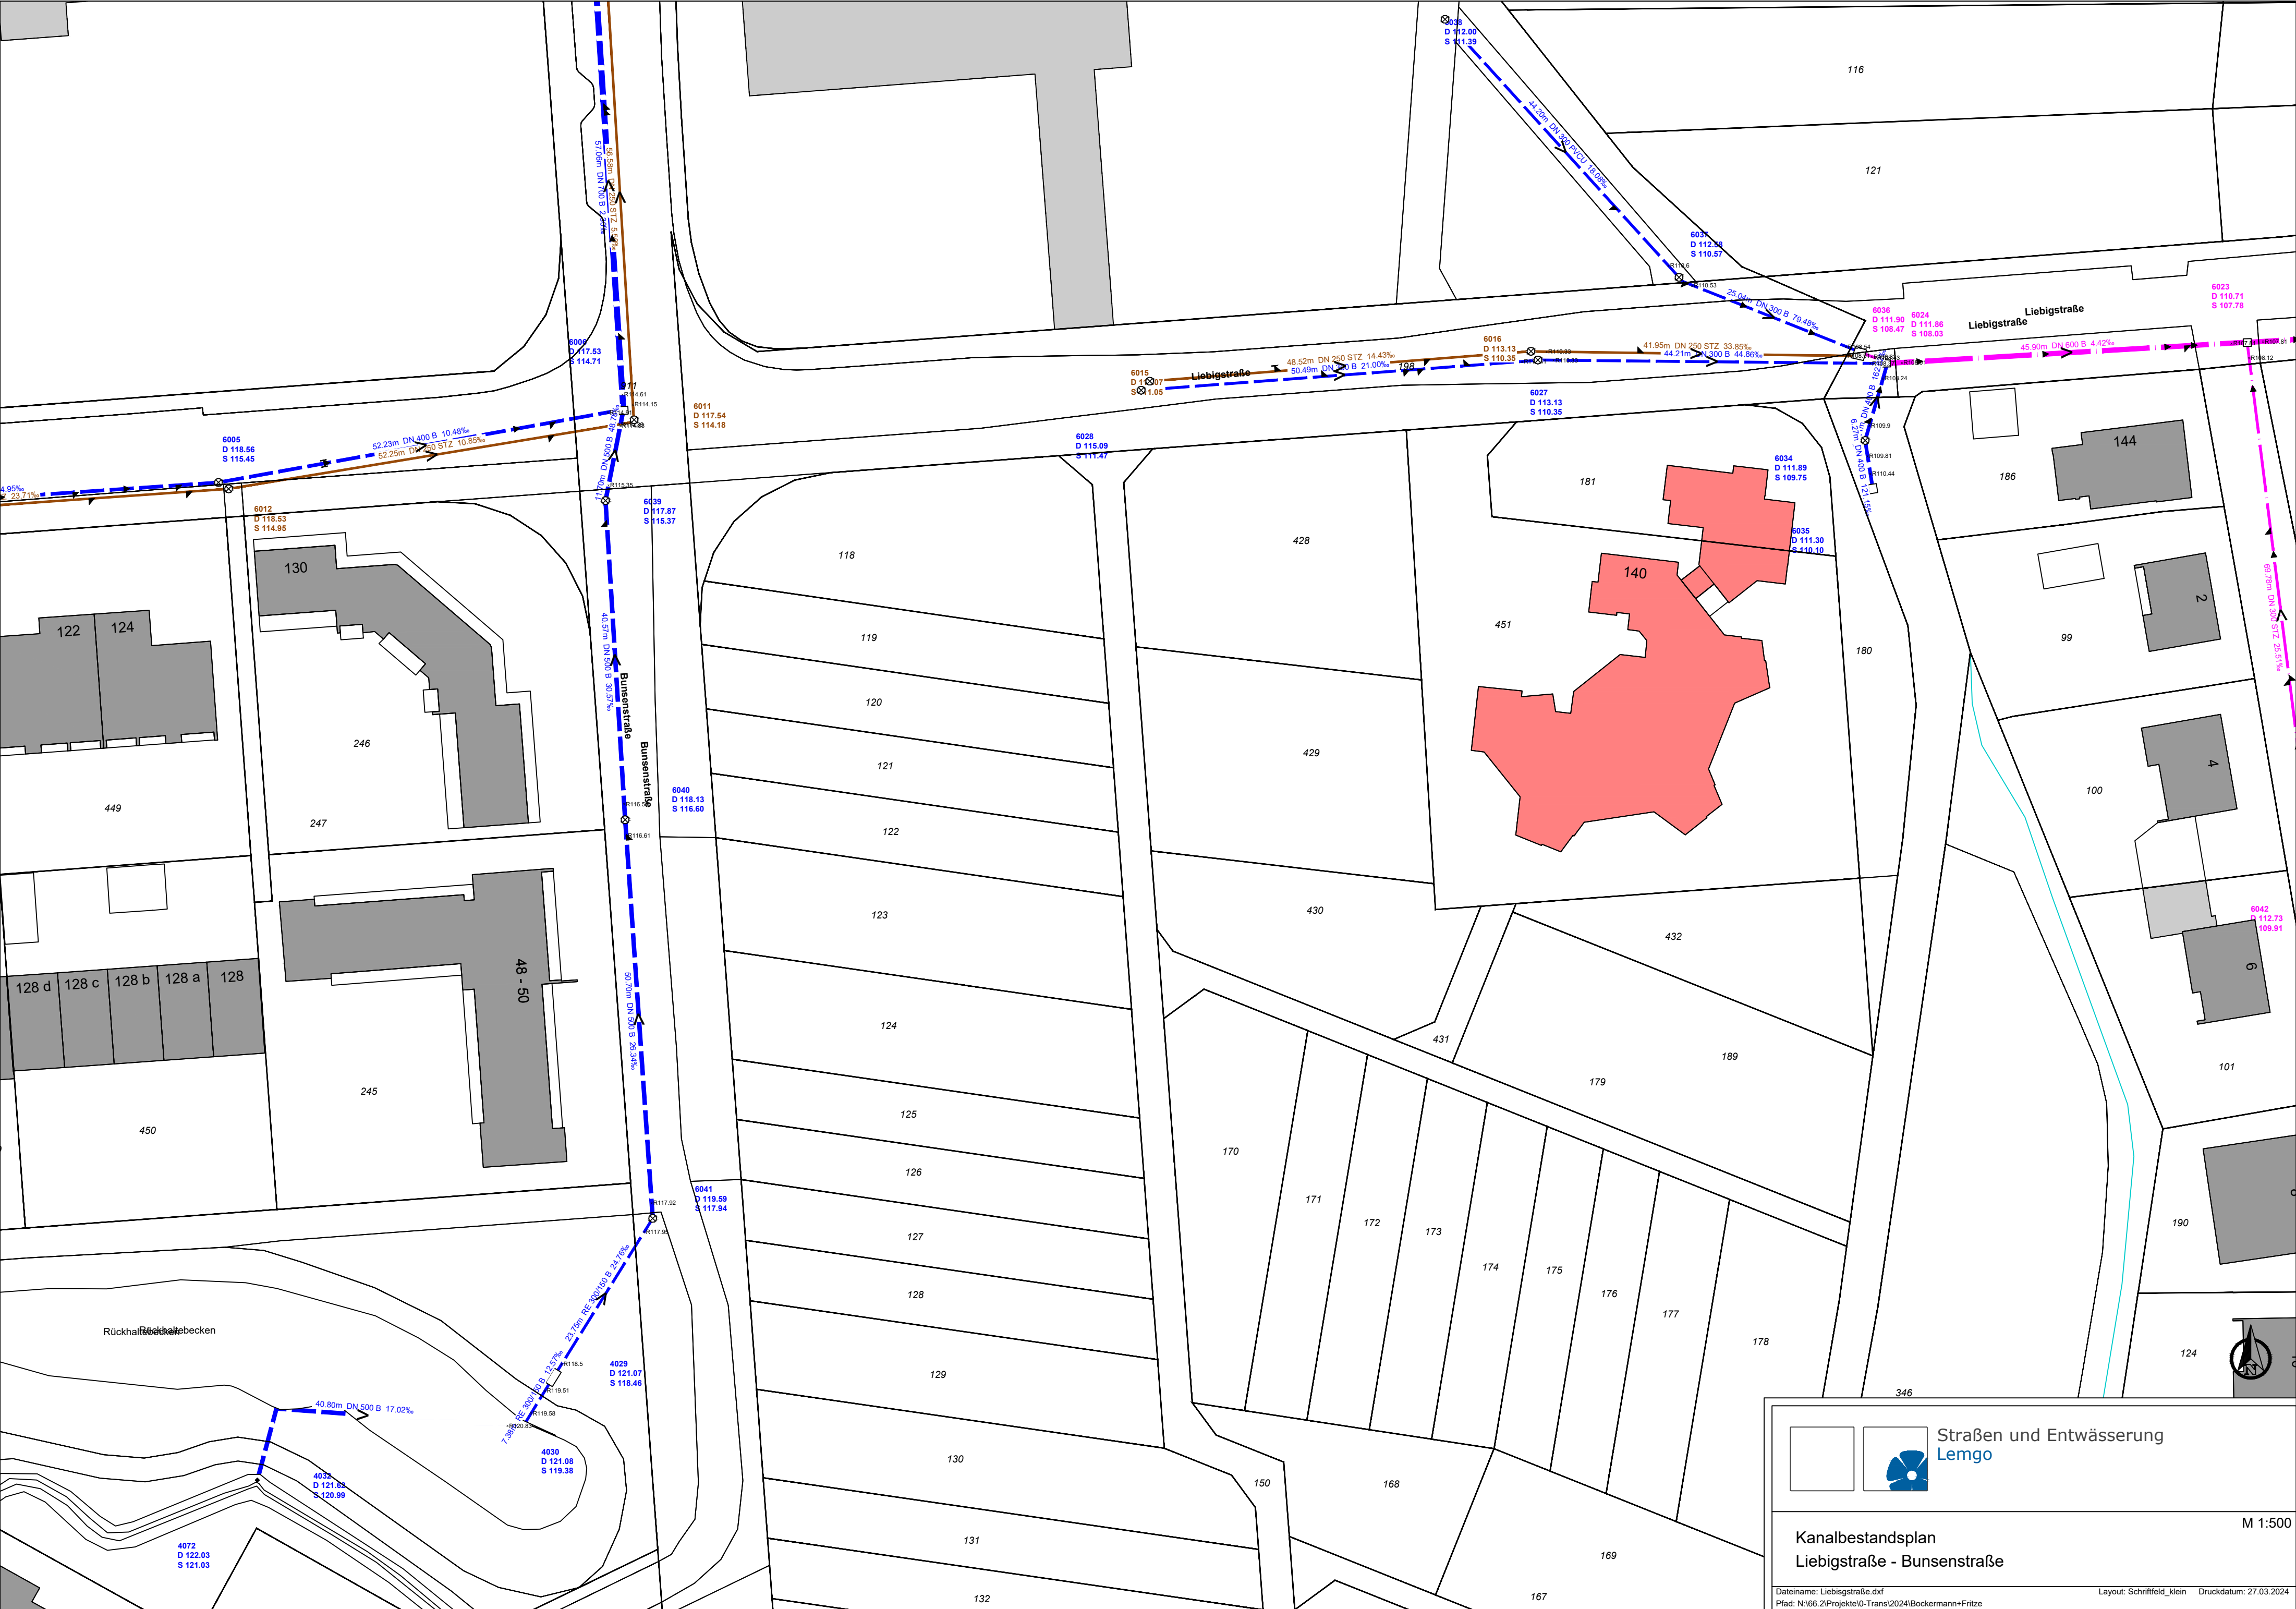

M 1:500