


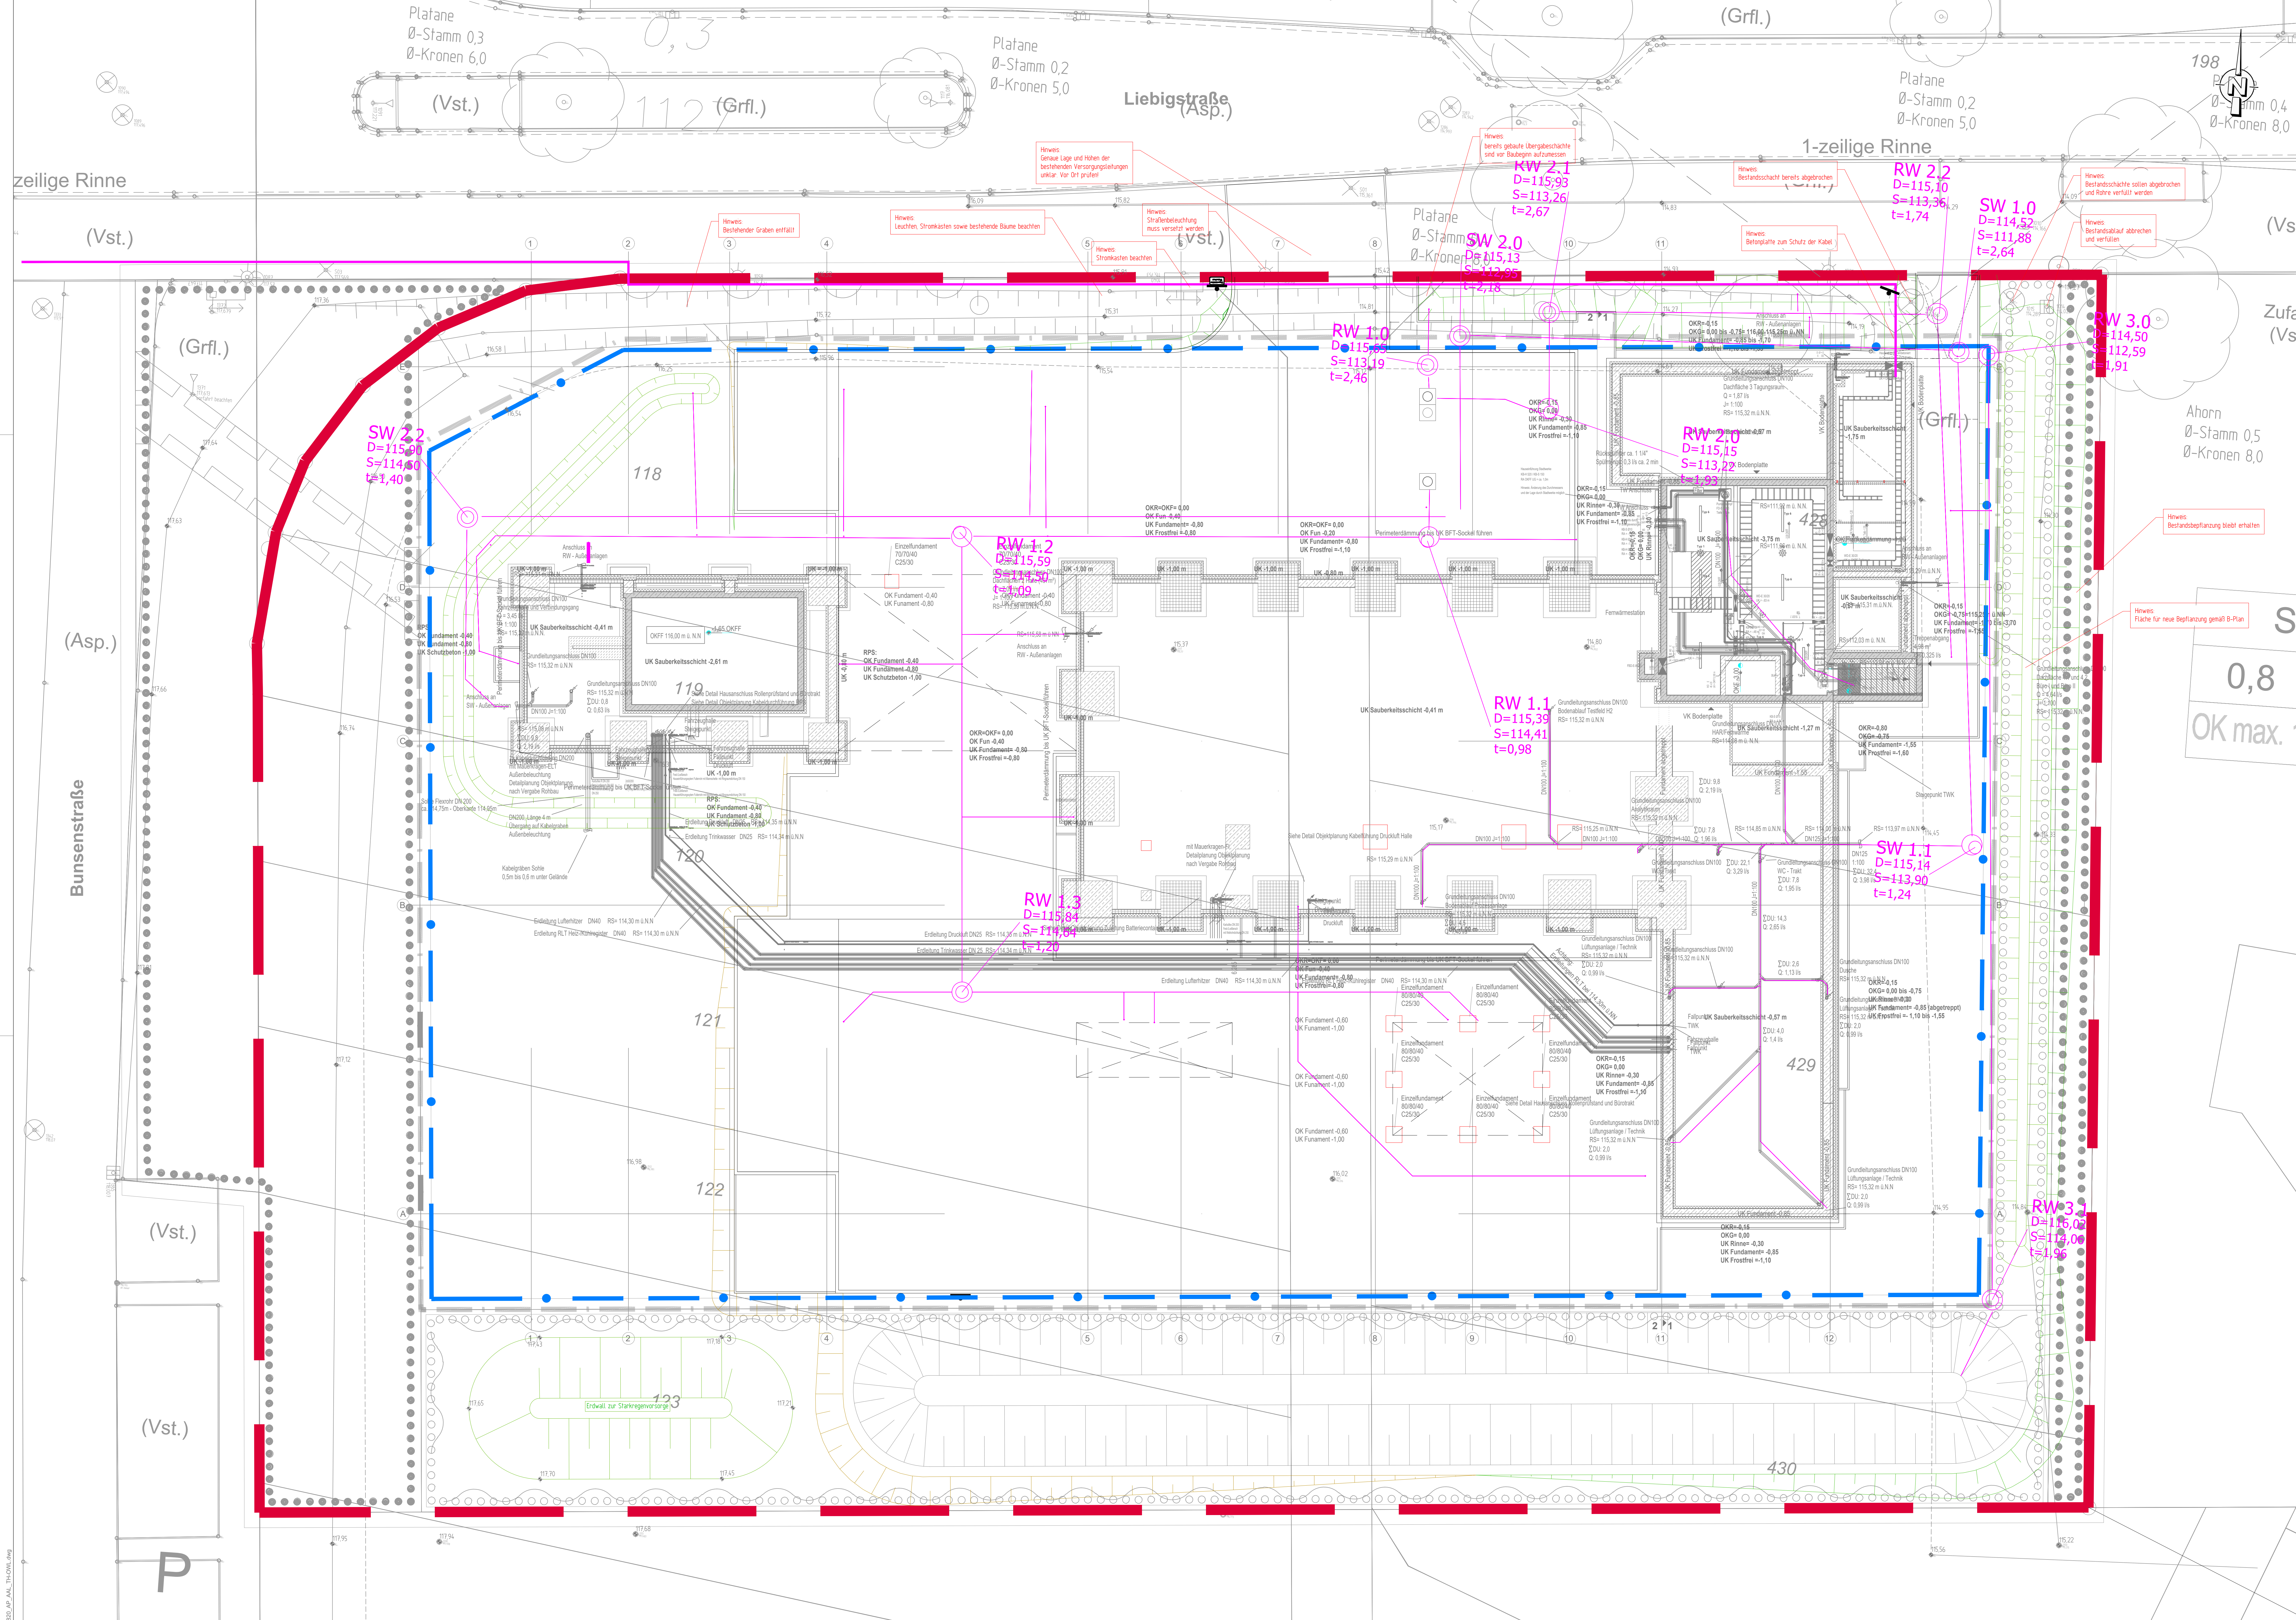

LEGENDE

- Grundstücksgrenze
- Baugrenze
- Tiefbord / Hochbord
- Bestandshöhe
- Böschung Auftrag
- Böschung Abtrag
- Revisionsplanungs-
leitung RW/SW
Erdbau
- Revisionsplanungs-
schacht RW/SW
Erdbau
- Schacht Rigole

HINWEISE

Koordinatenreferenzsysteme für Lageangaben: UTM32
für Höhenangaben: DE_DHN2016_NHN

- Leuchten, Stromkästen sowie bestehende Bäume beachten

Grundstücksgröße: 5456,17 m² aus CAD ermittelt.

ÄNDERUNGSVERLAUF				
Nr.	Inhalt / Änderung	Datum	von	von
02	Für LV Außenanlagen angepasst	15.07.2020	Lu	Str
01	neuen Erdgeschossgrundrissplan vom 05.08.2020 eingetragen	15.08.2020	Lu	Str
00	Ausführungsplanung erstellt	21.02.2020	Lu	Str

PROJEKT

Neubau Mobilitätszentrum UrbanLand (MZL)
Liebigstraße 136
32657 Lemgo

LAGE	
Gemarkung	Gemarkung
Lemgo	Lemgo
PLAN	
Plan-Nr.	Plan-Nr.

Ausführungsplanung 3.1.1.1

Außenanlagen Lageplan

Bestandsvermessung Maßstab 1:100

Code: 50820_AP_3.1.1.1_AAL_LP_Bestandsvermessung_1-100_02 Index: 02

VERANTWORTLICHKEITEN	
Nutzer/Muster/AG	Beauftragter
	Technische Hochschule Ostwestfalen-Lippe Standort Lemgo Campusplatz 12 32657 Lemgo
Fachplaner	Entwurfverfasser

FACHPLANUNG